


AMBITO 5.3.06 "ISTILLAGA-DUMBOA"						
CUADRO DE APROVECHAMIENTOS URBANISTICOS						
BLOQUE	PLANTAS	SUPERFICIE DE PARCELA	SUPERFICIE AREA DE MOVIMIENTO	SUPERFICIE REAL EDIFICABLE		NUMERO MAXIMO DE VIVIENDAS
				RESIDENCIAL	SOCIAL	
1	PARCELA PB+3+A	826	444	1.300	280	18
	PARCELA PB+4					
2	PB+3+A+BC	678	353	1.035		15
3	PB+3+A+BC	825	416	1.035		15
4	PB+4	512	422	1.050		10
5	PB+3+A	578	265	1.035		10
6	PB+3+A	638	265	1.035		10
7	PB+3+A	626	282	970		9
TOTAL		4.683	2.447	7.460	280	87

NOTA: LOS VALORES EN ROJO SON LOS UNICOS QUE SE MODIFICAN EN EL PRESENTE DOCUMENTO.

NOTA: LA PROPUESTA DE ORDENACION NO RESULTA VINCULANTE. LA FIJACION DEFINITIVA DE ALINEACIONES SERA DEFINIDA EN EL ANTEPROYECTO.

LEYENDA:

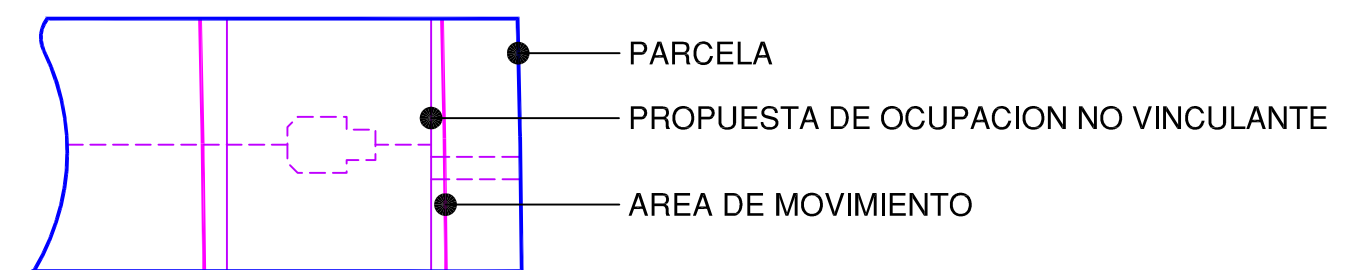

AMBITO ISTILLAGA-DUMBOA: 9.408 M2.

AMBITO DE LA MODIFICACION: 2.329 M2.

IRUN

PLAN ESPECIAL DE REFORMA INTERIOR AMBITO 5.3.06 "ISTILLAGA-DUMBOA"

PLANO: PROPUESTA DE ORDENACION.
APROVECHAMIENTOS.

MARZO 2.012

P-3

ESCALA 1/ 500

EL PROMOTOR: